



SCHNITT A-A

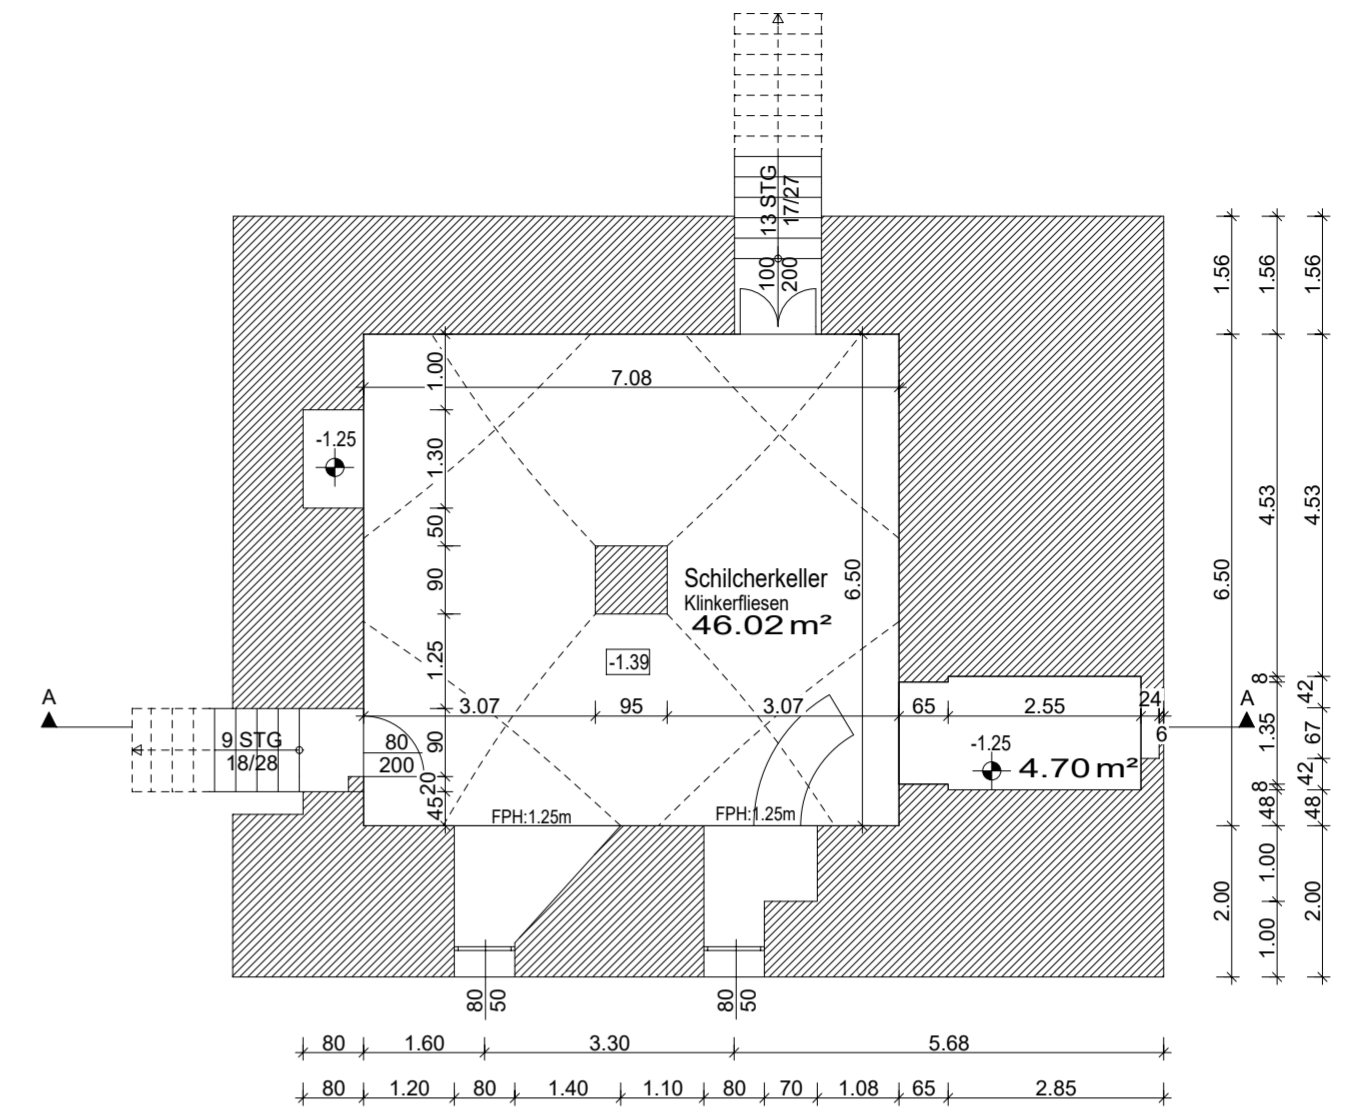


KELLERGESCHOSS

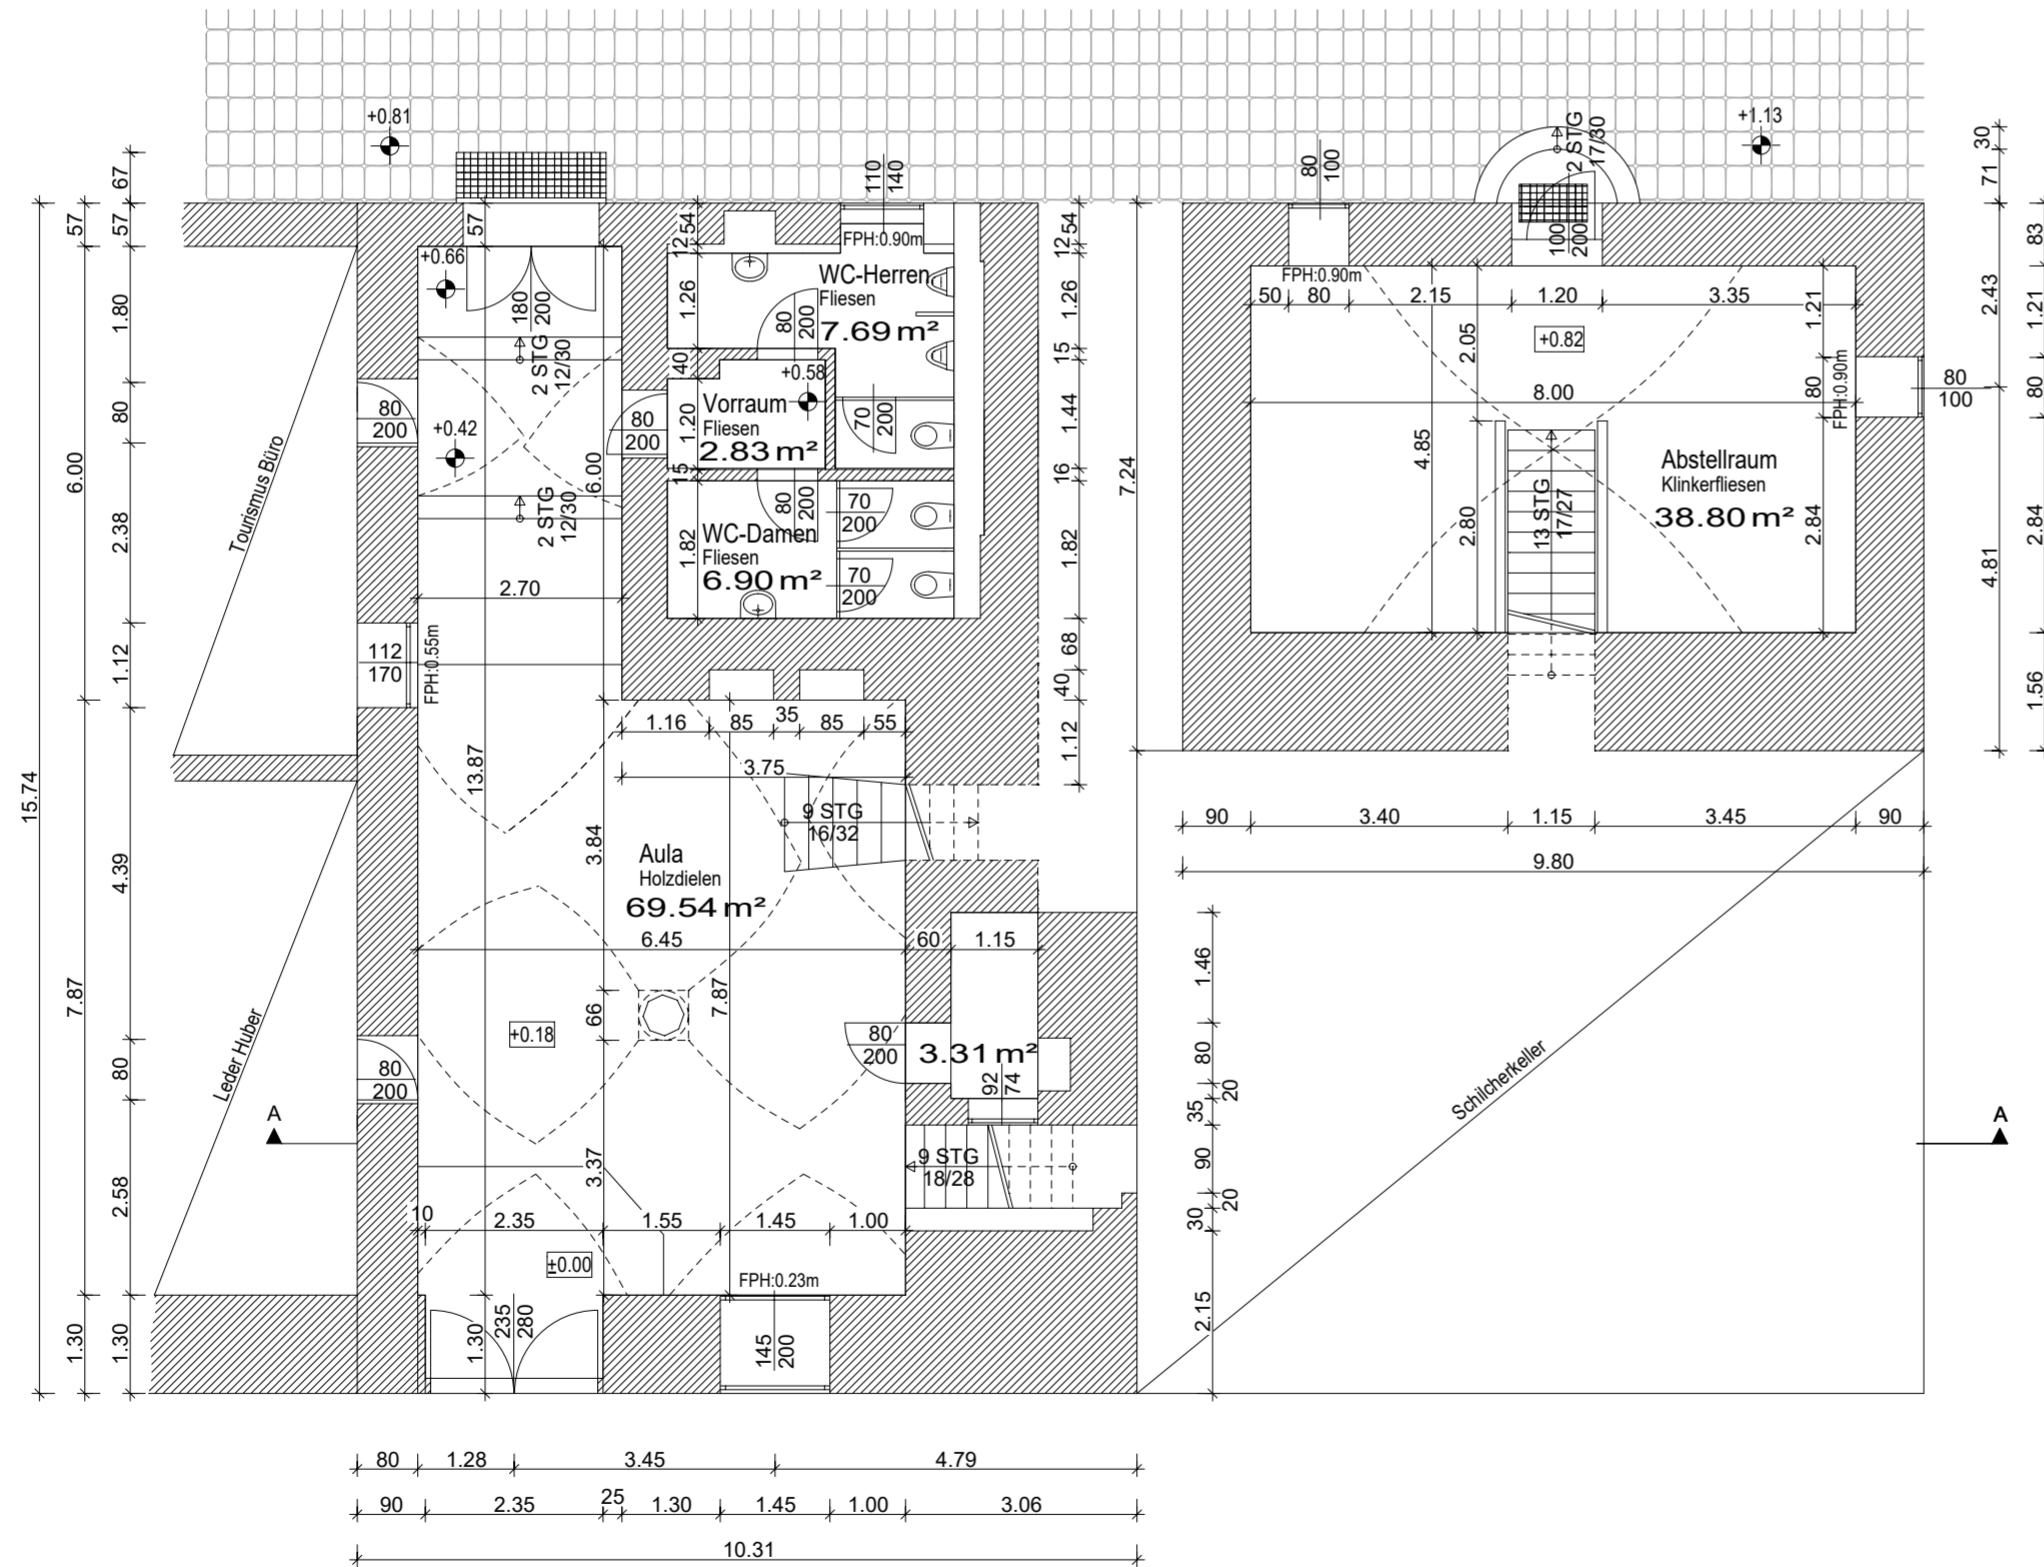

ERDGESCHOSS

Bauherr / Grundeigentümer: <b>Marktgemeinde Eibiswald</b> 8552 Eibiswald 17	
Planverfasser:	Bauführer:

Planung & Projektmanagement  
  
**ARNFELSER**

**BMstr. Ing. F. Arnfelser GmbH**  
 8552 Eibiswald, Hörnsdorf 190a  
 Tel.: +43 (0) 3466 / 429 40-201  
 Fax: +43 (0) 3466 / 429 40-220  
 www.bm-arnfelser.at

Bauvorhaben: <b>Lerchhaus - Schilcherkeller; öffentliche WC - Anlagen</b>	Gemeinde: Eibiswald
	KG: 61112 Eibiswald
Titel: <b>BESTANDSPLAN</b> GRUNDRISS, SCHNITT	Grst.Nr.: EZ: .12/1 76
	Massstab: 1:100

Bearbeiter: CZ	gepr.: AF	Plan Nr.: 17-025	Datum: 20.06.2017
-------------------	--------------	---------------------	----------------------